
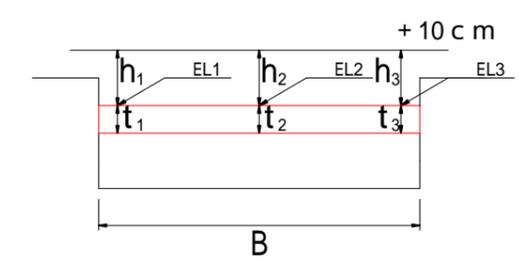


出来形管理基準

					No.
--	--	--	--	--	-----

1 事務所名		2 工事名 サンプル工事					3 請負者 ワイズ建設					4 工種 舗装工			5 路線名 河川		6 箇所 長野県飯山市					
データ記録表	試験番号	1	2	3	4	5	6	7	8	9	10	11	12	13	14	15	計	測定月日	平成22年8月1日			
	基準高 EL1	設計値	100.000	110.000	120.000	130.000	140.000	150.000	160.000	170.000	180.000	190.000	200.000					単位[m]	測定者	ワイズ太郎		
		実測値	99.990	110.020	120.035	129.965	139.985	150.020	160.025	170.020	180.030	190.015	200.005					[m]	規格値	上限(社内)	+40 (+20)	+40 (+20)
		設計値との差	-0.010	0.020	0.035	-0.035	-0.015	0.020	0.025	0.020	0.030	0.015	0.005					[mm]		下限(社内)	-40 (-20)	-40 (-20)
	基準高 EL2	設計値	100.000	110.000	120.000	130.000	140.000	150.000	160.000	170.000	180.000	190.000	200.000					[m]	測定基準			
		実測値	99.990	110.020	120.035	129.965	139.985	150.020	160.025	170.020	180.030	190.015	200.005					[m]				
設計値との差		-0.010	0.020	0.035	-0.035	-0.015	0.020	0.025	0.020	0.030	0.015	0.005					[mm]					

測点	No.0	No.1	No.2	No.3	No.4	No.5	No.6	No.7	No.8	No.9	No.10	略 図	
----	------	------	------	------	------	------	------	------	------	------	-------	-----	--

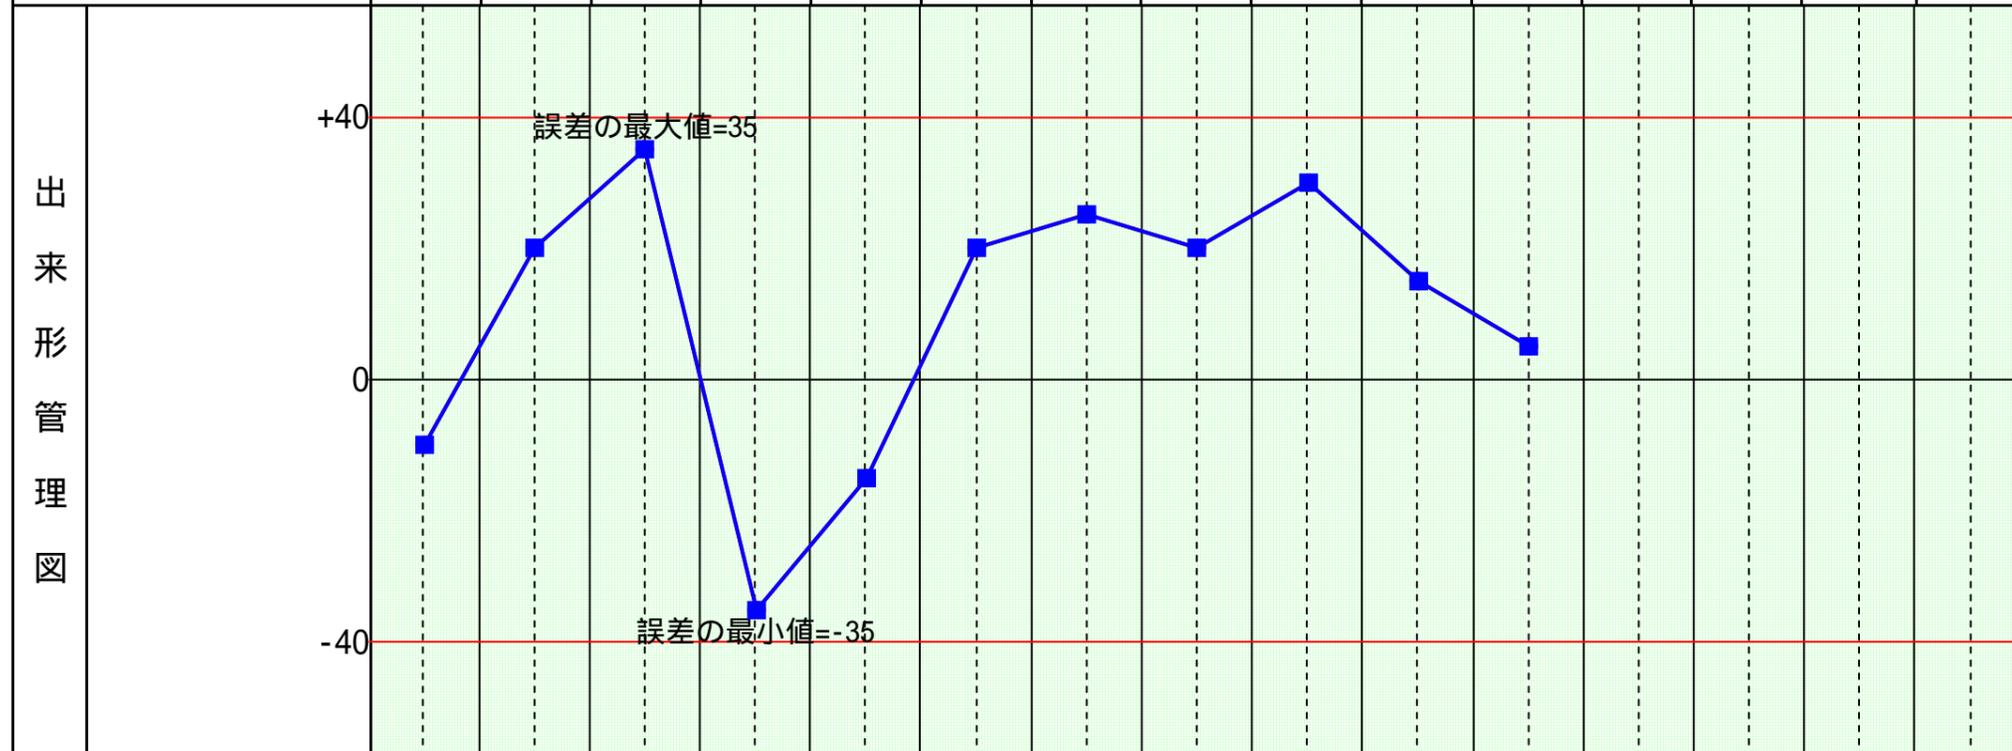

記事	施工月日	
		● 基準高EL1 ■ 基準高EL2