


出来形管理基準

					No.
--	--	--	--	--	-----

1 事務所名	2 工事名 サンプル工事	3 請負者 ワイズ建設	4 工種 舗装工	5 路線名 河川	6 箇所 長野県飯山市
--------	--------------	-------------	----------	-------------	-------------

構造図

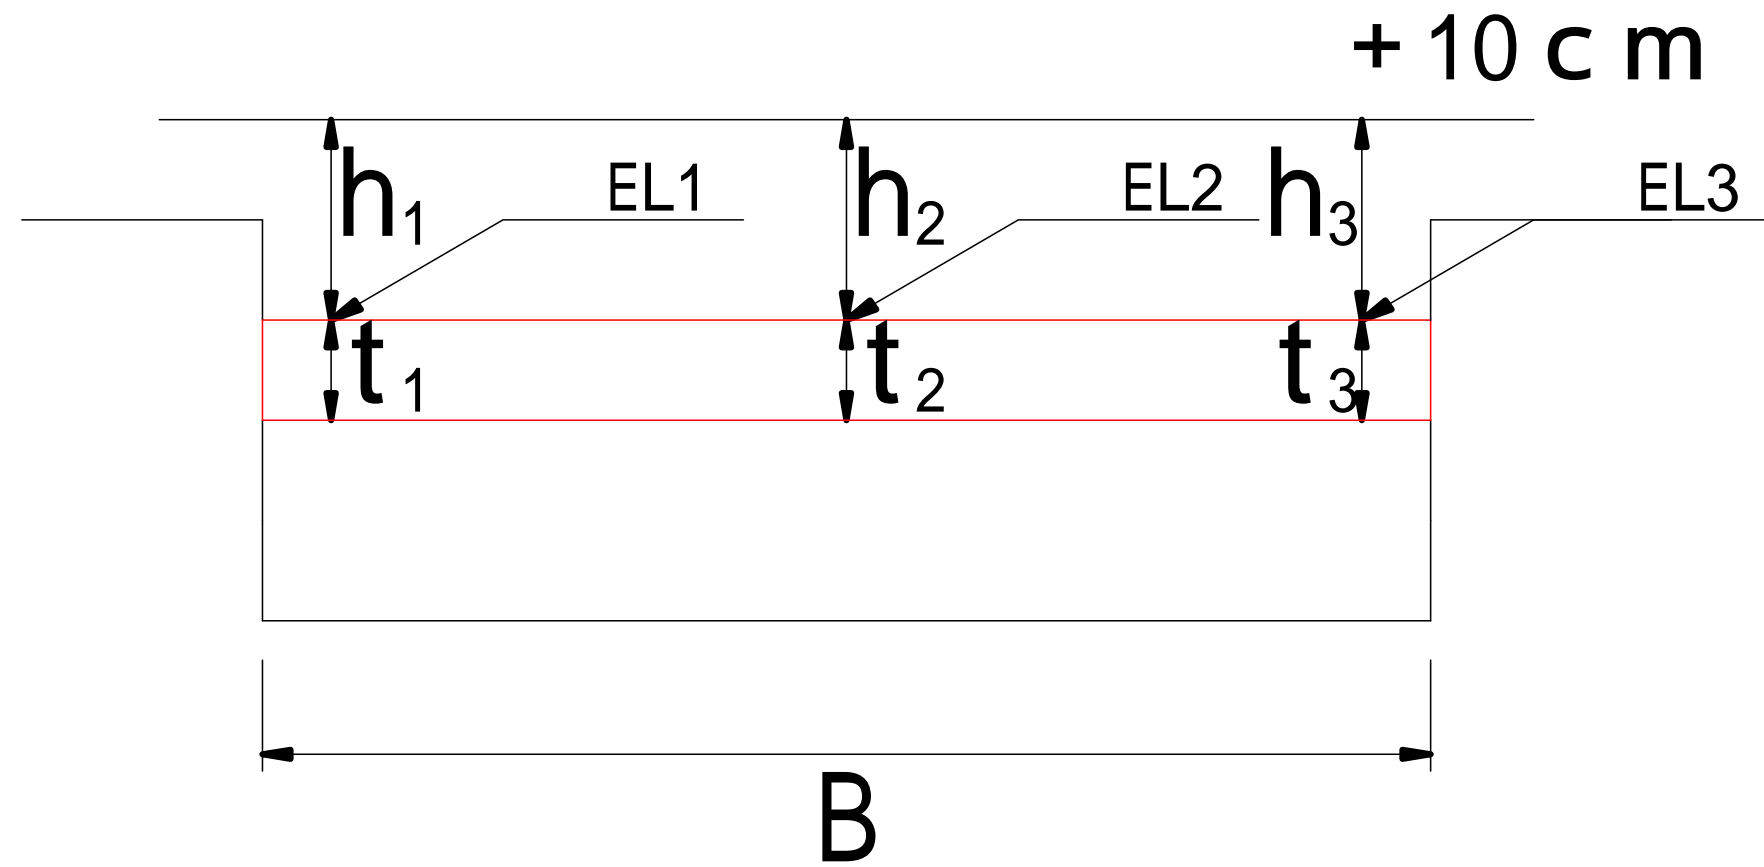

施工月日			
実測月日		平成22年8月1日	
測定者		ワイズ太郎	
構造物	基準高 EL1	規格値 上限(社内)	+40(+20)
		規格値 下限(社内)	-40(-20)
	基準高 EL2	規格値 上限(社内)	+40(+20)
		規格値 下限(社内)	-40(-20)
	基準高 EL3	規格値 上限(社内)	+40(+20)
		規格値 下限(社内)	-40(-20)
高さ t1	規格値 上限(社内)		
	規格値 下限(社内)	-25(-13)	
高さ t2	規格値 上限(社内)		
	規格値 下限(社内)	-25(-13)	

記事	
----	--