

様式 (4)


出来形管理測定表

工事名 サンプル工事
工 種 舗装工

1	特性	基準高EL1	2	特性	基準高EL2	3	特性	基準高EL3	4	特性	厚さt1	5	特性	厚さt2
	設計値	100.000		設計値	100.000		設計値	100.000		設計値	20		設計値	20
	許容範囲	-40 ~ 40		許容範囲	-40 ~ 40		許容範囲	-40 ~ 40		許容範囲	-25		許容範囲	-25

請負者 ワイズ建設

測定者 ワイズ太郎

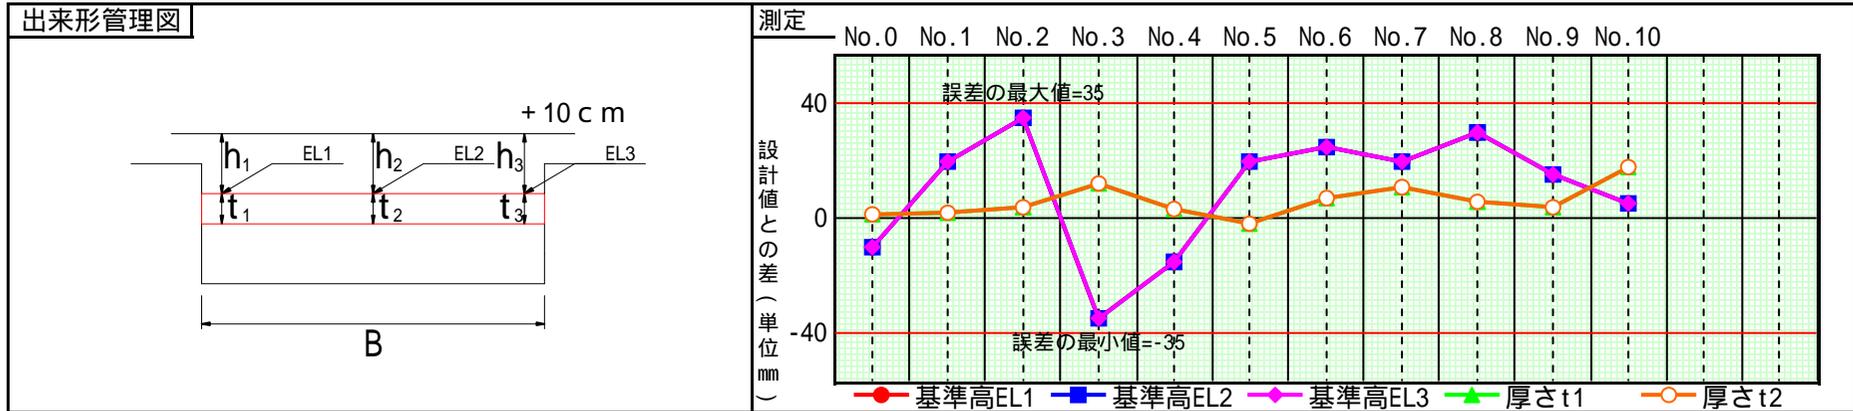

特性				基準高EL1				特性				基準高EL2				特性				基準高EL3				特性				厚さt1				特性				厚さt2							
