

出来形管理図表


管理種別 舗装工

基準高EL1, 基準高EL2, 基準高EL3, 厚

管理特性 さt1, 厚さt2

請負者 ワイズ建設

測定者 ワイズ太郎

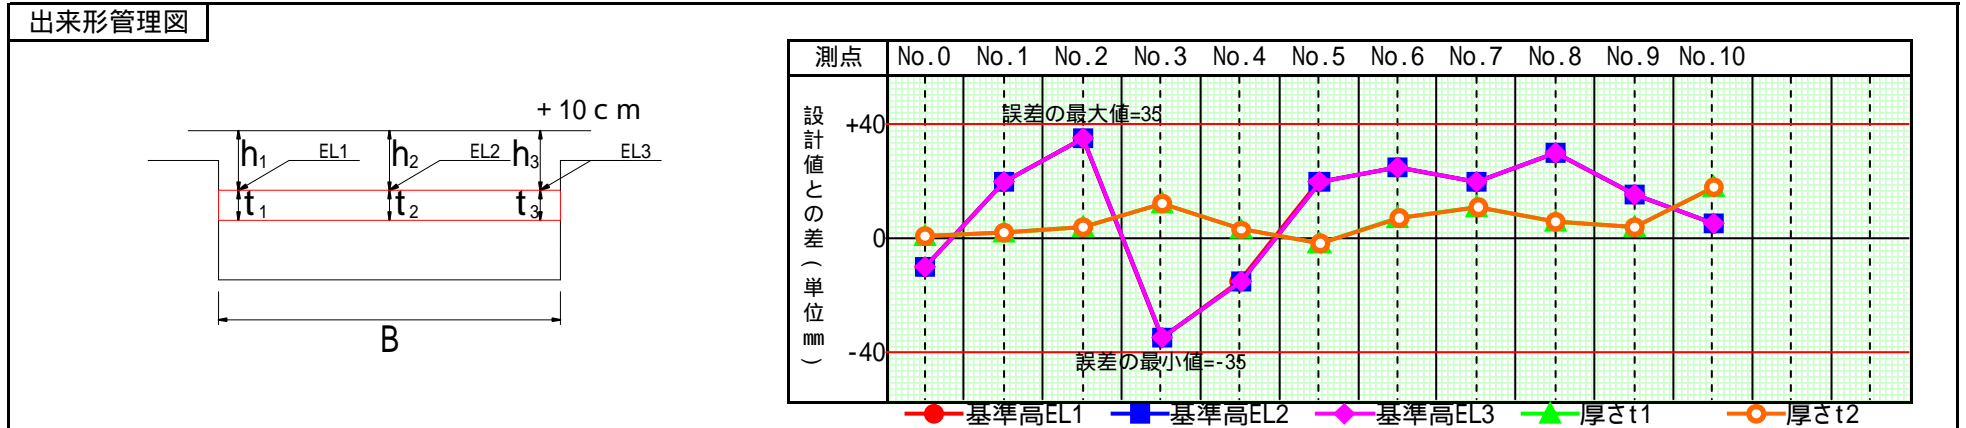

管理位置 基準高EL1				管理位置 基準高EL2				管理位置 基準高EL3				管理位置 厚さt1				管理位置 厚さt2			
規格値(社内) -40 ~ +40 (-20 ~ +20) mm				規格値(社内) -40 ~ +40 (-20 ~ +20) mm				規格値(社内) -40 ~ +40 (-20 ~ +20) mm				規格値(社内) -25 ~ (-13 ~) mm				規格値(社内) -25 ~ (-13 ~) mm			
測点 又は区分	設計値	測定値	設計値との差	測点 又は区分	設計値	測定値	設計値との差	測点 又は区分	設計値	測定値	設計値との差	測点 又は区分	設計値	測定値	設計値との差	測点 又は区分	設計値	測定値	設計値との差
No.0	100.000	99.990	-0.010	No.0	100.000	99.990	-0.010	No.0	100.000	99.990	-0.010	No.0	20	21	1	No.0	20	21	1
No.1	110.000	110.020	0.020	No.1	110.000	110.020	0.020	No.1	110.000	110.020	0.020	No.1	20	22	2	No.1	20	22	2
No.2	120.000	120.035	0.035	No.2	120.000	120.035	0.035	No.2	120.000	120.035	0.035	No.2	20	24	4	No.2	20	24	4
No.3	130.000	129.965	-0.035	No.3	130.000	129.965	-0.035	No.3	130.000	129.965	-0.035	No.3	20	32	12	No.3	20	32	12
No.4	140.000	139.985	-0.015	No.4	140.000	139.985	-0.015	No.4	140.000	139.985	-0.015	No.4	20	23	3	No.4	20	23	3
No.5	150.000	150.020	0.020	No.5	150.000	150.020	0.020	No.5	150.000	150.020	0.020	No.5	20	18	-2	No.5	20	18	-2
No.6	160.000	160.025	0.025	No.6	160.000	160.025	0.025	No.6	160.000	160.025	0.025	No.6	20	27	7	No.6	20	27	7
No.7	170.000	170.020	0.020	No.7	170.000	170.020	0.020	No.7	170.000	170.020	0.020	No.7	20	31	11	No.7	20	31	11
No.8	180.000	180.030	0.030	No.8	180.000	180.030	0.030	No.8	180.000	180.030	0.030	No.8	20	26	6	No.8	20	26	6
No.9	190.000	190.015	0.015	No.9	190.000	190.015	0.015	No.9	190.000	190.015	0.015	No.9	20	24	4	No.9	20	24	4
No.10	200.000	200.005	0.005	No.10	200.000	200.005	0.005	No.10	200.000	200.005	0.005	No.10	20	38	18	No.10	20	38	18