

<第51号様式> (表紙)

工事番号 12345678 工事名 サンプル工事

工事場所 長野県飯山市

舗装工 出来形管理図表

種目 基準高EL1, 基準高EL2, 基準高EL3

厚さt1, 厚さt2, 厚さt3

幅B, 深さh1

深さh2, 深さh3

- 注1. 出来形管理図は、本表紙様式により、工種ごとに綴るものとする。ただし小規模工事については、監督員の承認を得て、全工種を一括綴りとすることができる。
2. 工種は、路盤工、ブロック積工、コンクリート側溝工等とし、種目は厚・幅・基準高3m平坦性等と記入する。

< 第52号様式 > (図表)

舗装工


基準高 管理図表

現場代理人 ワイズ太郎

㊞

測定者 ワイズ太郎

㊞

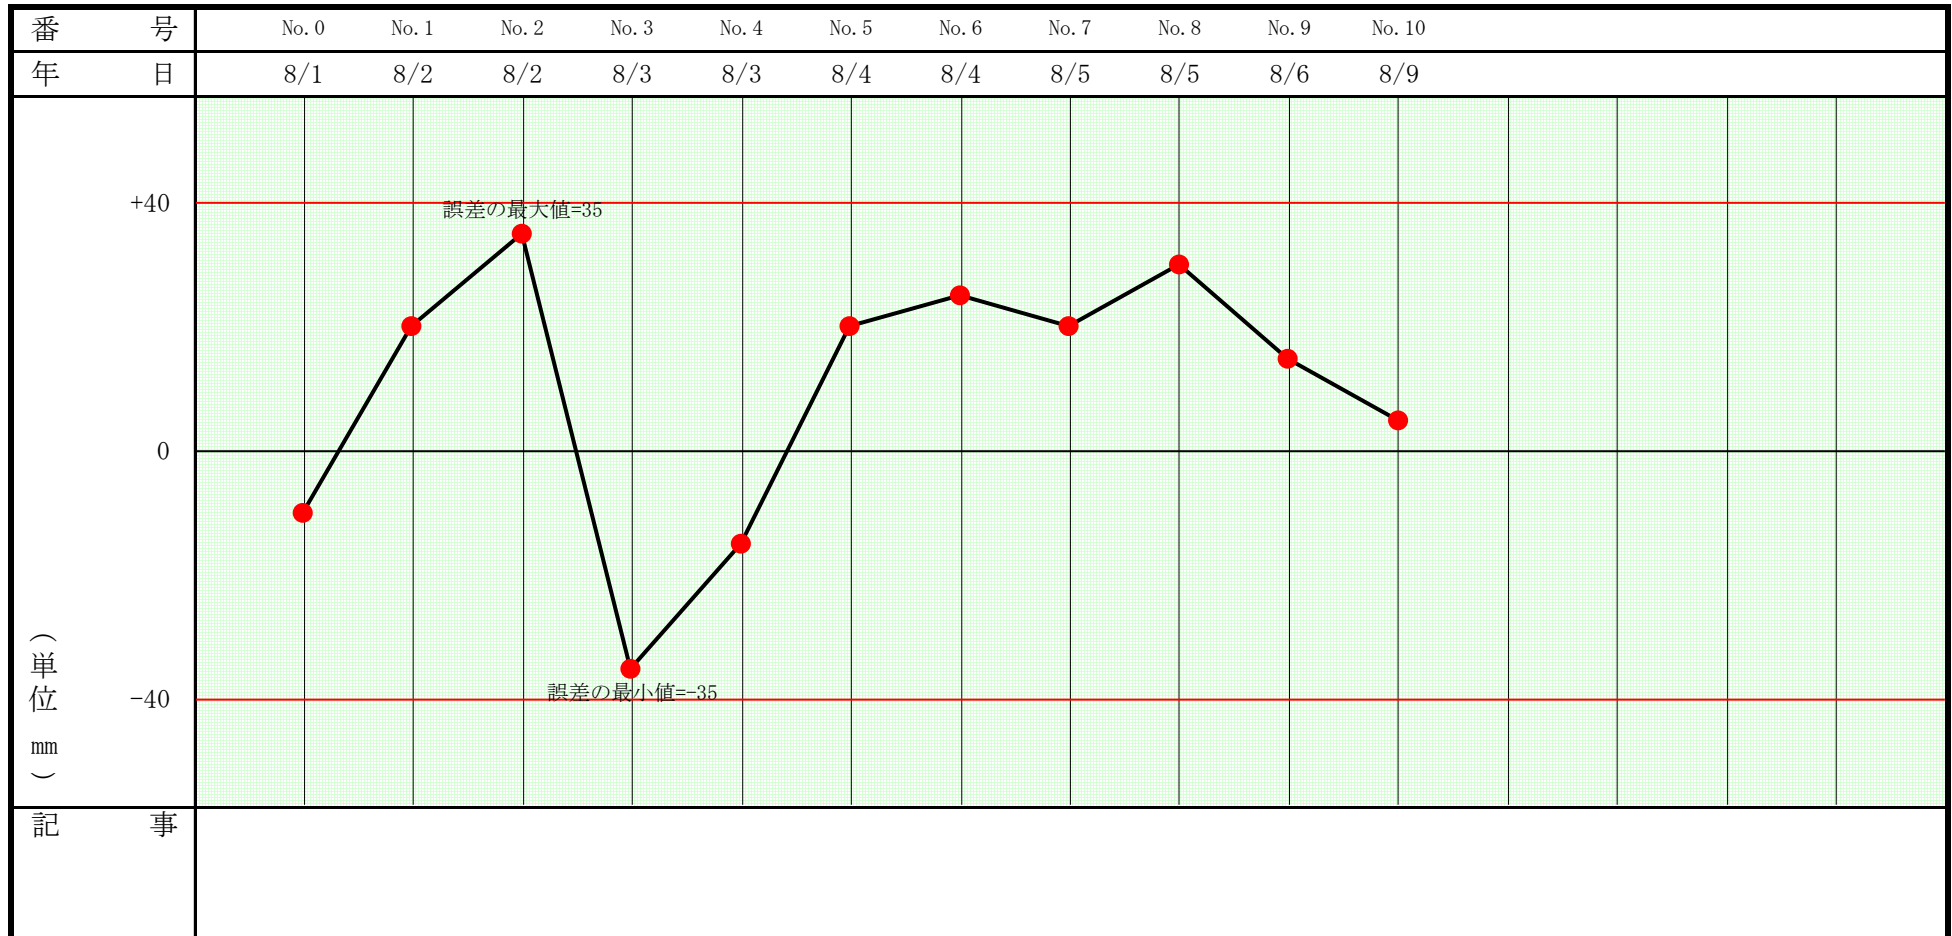

- 注1. 工種名は道路土工, 路盤工, 側コウ工, ノリ覆工, ノリ留工等と記入する。
 2. 表題は, 厚管理図表, 基準高管理図表, 3m平たん性管理図表等と記入する。
 3. 番号はあらかじめ測点を定め, 起点から終点に向かって順序に記入しておく。

4. 月日は, 街頭測点番号を測定した月日を記入する。
 5. 設計値と実測値の単位を定め, 目盛に数値を記入する。
 6. 図表には許容範囲の線を朱書で記入する。

