

サンプル工事

舗装工

出来形
品質
管理図表

主任監督員	監督員	監督員

請負者 ワイズ建設



測定者 ワイズ太郎

印

試料の大きさ又は間隔

出張所

月 日	08/01	08/02	08/02	08/03	08/03	08/04	08/04	08/05	08/05	08/06	08/09											
測 点	No. 0	No. 1	No. 2	No. 3	No. 4	No. 5	No. 6	No. 7	No. 8	No. 9	No. 10											
種目及び設計基準値																						
設 計 値	m	100.000	110.000	120.000	130.000	140.000	150.000	160.000	170.000	180.000	190.000	200.000										
実 測 値	m	99.990	110.020	120.035	129.965	139.985	150.020	160.025	170.020	180.030	190.015	200.005										
偏 差	m	-0.010	0.020	0.035	-0.035	-0.015	0.020	0.025	0.020	0.030	0.015	0.005										

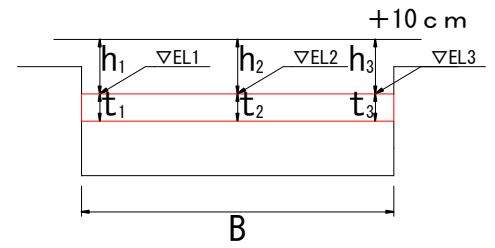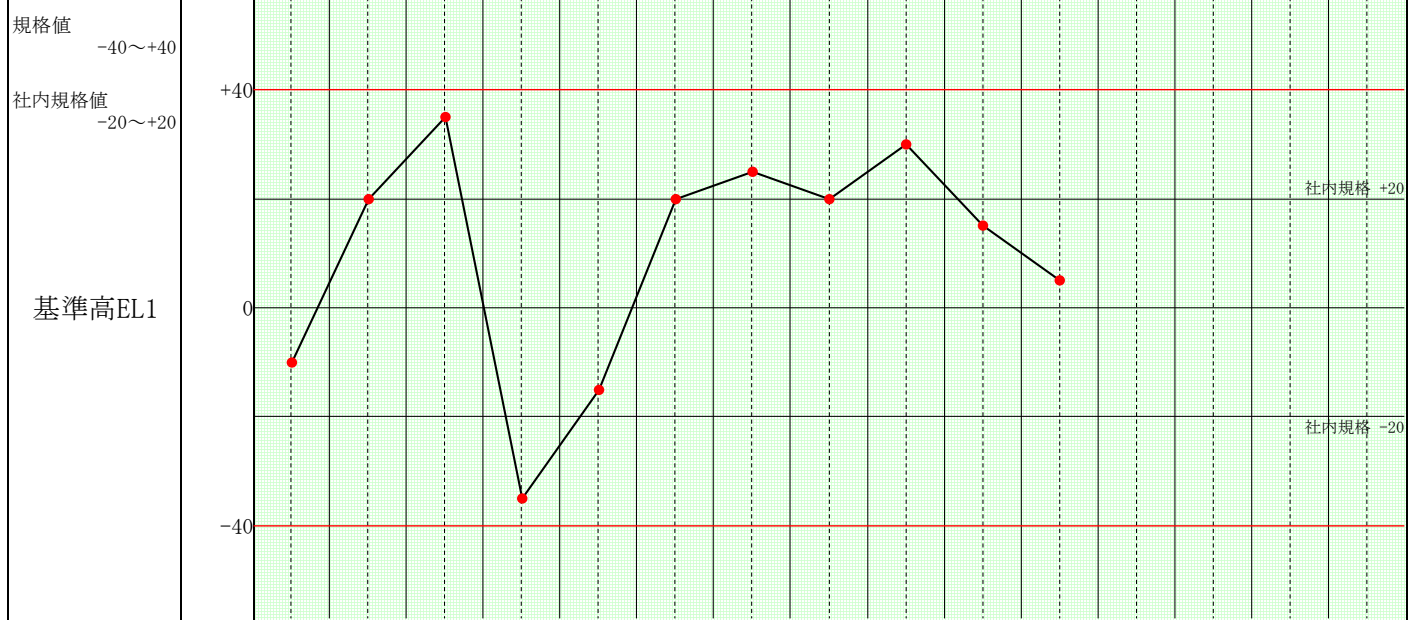

記 事