


# 単体構造物出来形管理図表

基準高EL1

工種	舗装工
種別	アスファルト舗装工


## 構造図

番号	測定日	測定所	設計値	実測値	規格値	社内規格値	差	
							+	-
	08・01	No.0	100.000	99.990	-40~+40	-20~+20		-0.010
	08・02	No.1	110.000	110.020	-40~+40	-20~+20	0.020	
	08・02	No.2	120.000	120.035	-40~+40	-20~+20	0.035	
	08・03	No.3	130.000	129.965	-40~+40	-20~+20		-0.035
	08・03	No.4	140.000	139.985	-40~+40	-20~+20		-0.015
	08・04	No.5	150.000	150.020	-40~+40	-20~+20	0.020	
	08・04	No.6	160.000	160.025	-40~+40	-20~+20	0.025	
	08・05	No.7	170.000	170.020	-40~+40	-20~+20	0.020	
	08・05	No.8	180.000	180.030	-40~+40	-20~+20	0.030	
	08・06	No.9	190.000	190.015	-40~+40	-20~+20	0.015	
	08・09	No.10	200.000	200.005	-40~+40	-20~+20	0.005	

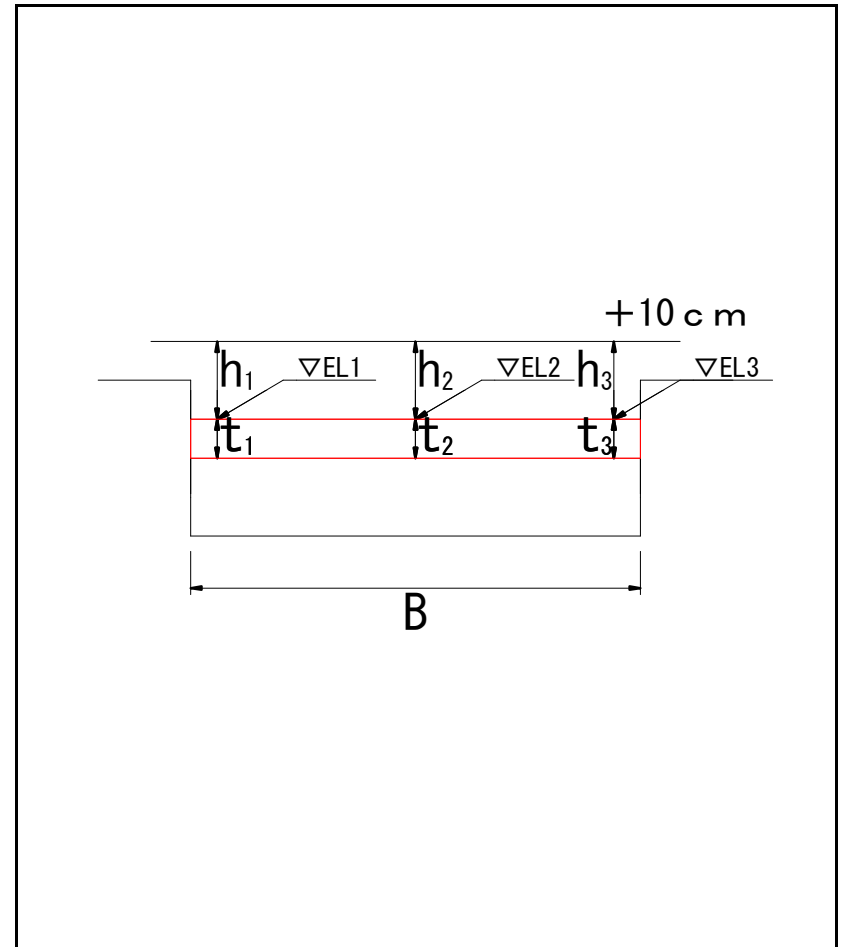

# 出来形管理図表 (一般構造物)


舗装工

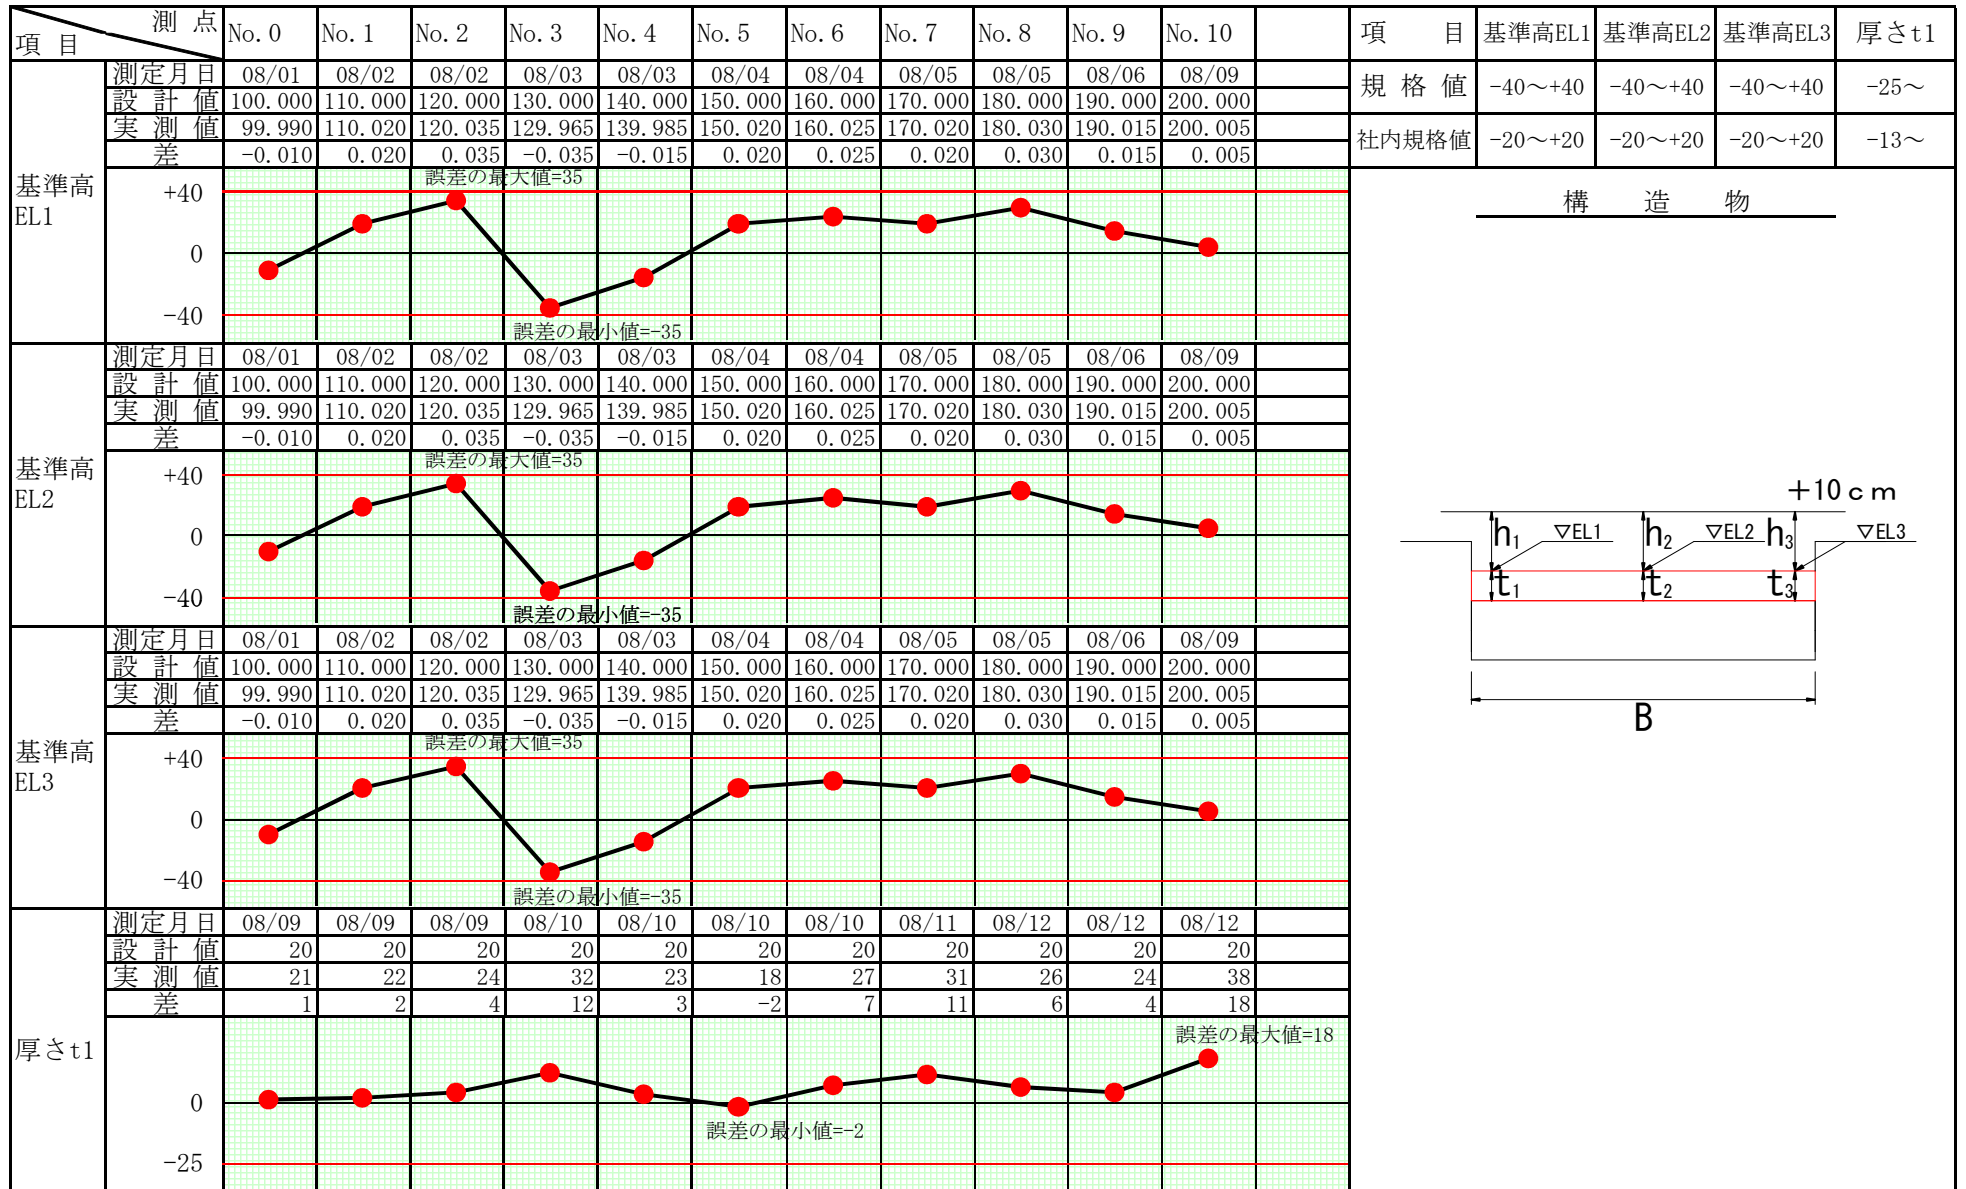

舗装工

出来形管理図表

標準図

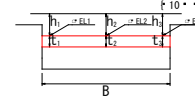

※上限、下限規格値は朱書きする

測定特性		測点	No. 0	No. 1	No. 2	No. 3	No. 4	No. 5	No. 6	No. 7	No. 8	No. 9	No. 10				
基準高 EL1	月 日		08/01	08/02	08/02	08/03	08/03	08/04	08/04	08/05	08/05	08/06	08/09				
	設計値		100.000	110.000	120.000	130.000	140.000	150.000	160.000	170.000	180.000	190.000	200.000				
	実測値		99.990	110.020	120.035	129.965	139.985	150.020	160.025	170.020	180.030	190.015	200.005				
	差		-0.010	0.020	0.035	-0.035	-0.015	0.020	0.025	0.020	0.030	0.015	0.005				
	規格値		-40~+40	-40~+40	-40~+40	-40~+40	-40~+40	-40~+40	-40~+40	-40~+40	-40~+40	-40~+40	-40~+40	-40~+40			
	社内規格値		-20~+20	-20~+20	-20~+20	-20~+20	-20~+20	-20~+20	-20~+20	-20~+20	-20~+20	-20~+20	-20~+20	-20~+20			
基準高 EL2	月 日		08/01	08/02	08/02	08/03	08/03	08/04	08/04	08/05	08/05	08/06	08/09				
	設計値		100.000	110.000	120.000	130.000	140.000	150.000	160.000	170.000	180.000	190.000	200.000				
	実測値		99.990	110.020	120.035	129.965	139.985	150.020	160.025	170.020	180.030	190.015	200.005				
	差		-0.010	0.020	0.035	-0.035	-0.015	0.020	0.025	0.020	0.030	0.015	0.005				
	規格値		-40~+40	-40~+40	-40~+40	-40~+40	-40~+40	-40~+40	-40~+40	-40~+40	-40~+40	-40~+40	-40~+40	-40~+40			
	社内規格値		-20~+20	-20~+20	-20~+20	-20~+20	-20~+20	-20~+20	-20~+20	-20~+20	-20~+20	-20~+20	-20~+20	-20~+20			
基準高 EL3	月 日		08/01	08/02	08/02	08/03	08/03	08/04	08/04	08/05	08/05	08/06	08/09				
	設計値		100.000	110.000	120.000	130.000	140.000	150.000	160.000	170.000	180.000	190.000	200.000				
	実測値		99.990	110.020	120.035	129.965	139.985	150.020	160.025	170.020	180.030	190.015	200.005				
	差		-0.010	0.020	0.035	-0.035	-0.015	0.020	0.025	0.020	0.030	0.015	0.005				
	規格値		-40~+40	-40~+40	-40~+40	-40~+40	-40~+40	-40~+40	-40~+40	-40~+40	-40~+40	-40~+40	-40~+40	-40~+40			
	社内規格値		-20~+20	-20~+20	-20~+20	-20~+20	-20~+20	-20~+20	-20~+20	-20~+20	-20~+20	-20~+20	-20~+20	-20~+20			
延長	設計 (m)																
	実測 (m)																
記事																	

## 出来形管理図表

工事名	サンプル工事	工種	舗装工	項目		箇所	(No. )						
						施工月日							
						実測月日	平成22年8月1日						
						名称	(1) 基準高EL	規	上限	40	社内規格値	上限	20
									下限	-40		下限	-20
							(2) 厚さt		上限			上限	
									下限	-25		下限	-13
(3) 幅B	格	上限			上限								
		下限	-50		下限		-25						
(4) 深さh	値	上限	40		上限	20							
		下限	-40		下限	-20							
(5)		上限			上限								
		下限			下限								
(6)		上限			上限								
		下限			下限								
記事													