

<第51号様式>（表紙）

工事番号	12345678	工事名	サンプル工事
工事場所	長野県飯山市		

舗装工	出来形管理図表
-----	---------

種目	基準高EL1,基準高EL2,基準高EL3
	厚さt1,厚さt2,厚さt3
	幅B,深さh1
	深さh2,深さh3

注1. 出来形管理図は、本表紙様式により、工種ごとに綴るものとする。ただし小規模工事については、監督員の承認を得て、全工種を一括綴りとすることができる。


2. 工種は、路盤工、ブロック積工、コンクリート側溝工等とし、種目は厚・幅・基準高3m平坦性等と記入する。

<第52号様式> (図表)

舗装工

基準高 管理図表


現場代理人 ワイズ太郎
測定者 ワイズ太郎

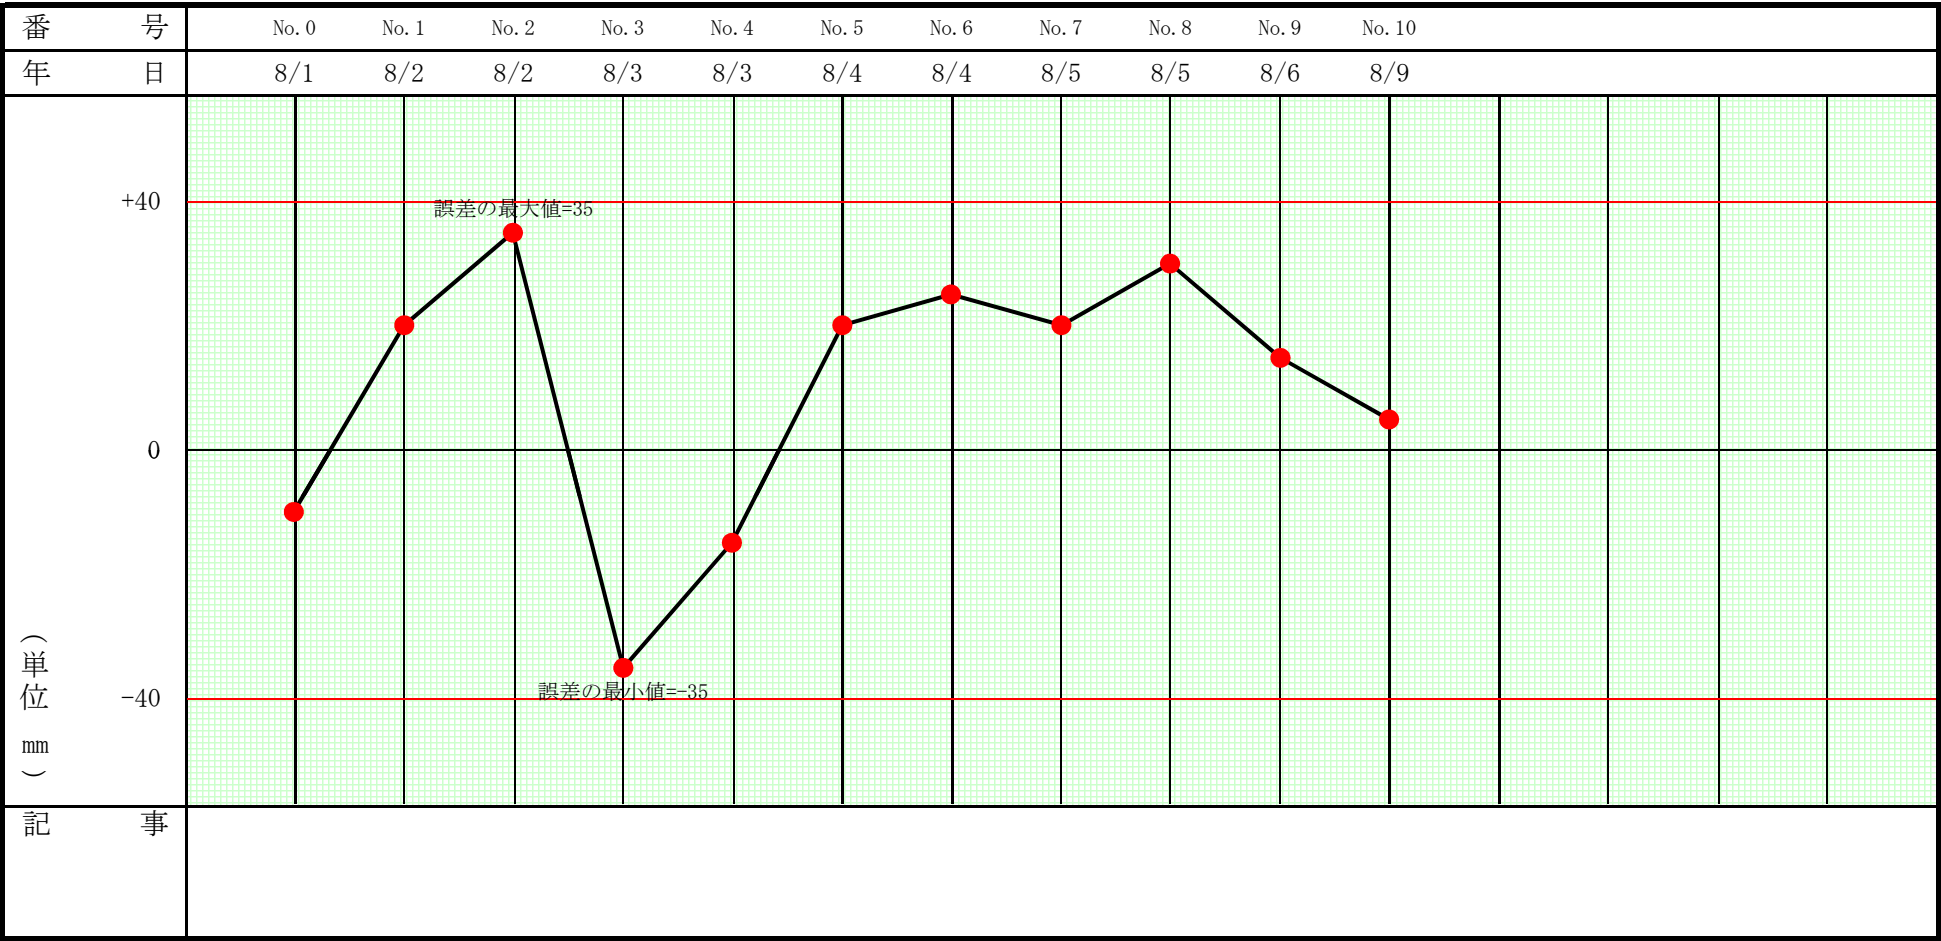

注1. 工種名は道路土工，路盤工，側コウ工，ノリ覆工，ノリ留工等と記入する。
2. 表題は，厚管理図表，基準高管理図表，3m平たん性管理図表等と記入する。
3. 番号はあらかじめ測点を定め，基点から終点に向かって順序に記入しておく。

4. 月日は，街頭測点番号を測定した月日を記入する。
5. 設計値と実測値の単位を定め，目盛に数値を記入する。
6. 図表には許容範囲の線を朱書で記入する

工種別結果表 (舗装工)

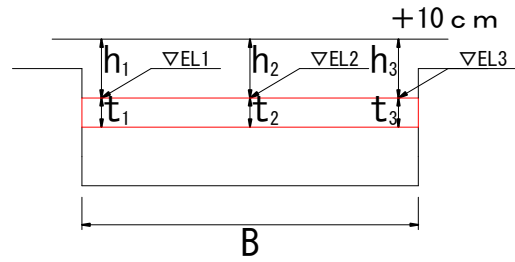

() 規格値
[] 社内規格値

[illegible]