


出来形管理図表

工事名	サンプル工事
請負者	ワイズ建設
測定者	ワイズ太郎
工種	舗装工
種別	アスファルト舗装工
測定項目	基準高, 基準高, 基準高, 厚さ

略図

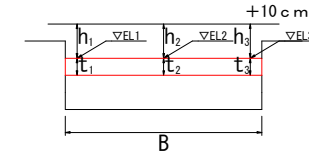

測定場所		基準高EL1		測定場所		基準高EL2		測定場所		基準高EL3		測定場所		厚さt1	
単 位		mm		単 位		mm		単 位		mm		単 位		mm	
許容範囲		-40～+40		許容範囲		-40～+40		許容範囲		-40～+40		許容範囲		-25～	
社内規格値		-20～+20		社内規格値		-20～+20		社内規格値		-20～+20		社内規格値		-13～	
測 点	設計値	実測値	差	測 点	設計値	実測値	差	測 点	設計値	実測値	差	測 点	設計値	実測値	差
No. 0	100.000	99.990	-0.010	No. 0	100.000	99.990	-0.010	No. 0	100.000	99.990	-0.010	No. 0	20	21	1
No. 1	110.000	110.020	0.020	No. 1	110.000	110.020	0.020	No. 1	110.000	110.020	0.020	No. 1	20	22	2
No. 2	120.000	120.035	0.035	No. 2	120.000	120.035	0.035	No. 2	120.000	120.035	0.035	No. 2	20	24	4
No. 3	130.000	129.965	-0.035	No. 3	130.000	129.965	-0.035	No. 3	130.000	129.965	-0.035	No. 3	20	32	12
No. 4	140.000	139.985	-0.015	No. 4	140.000	139.985	-0.015	No. 4	140.000	139.985	-0.015	No. 4	20	23	3
No. 5	150.000	150.020	0.020	No. 5	150.000	150.020	0.020	No. 5	150.000	150.020	0.020	No. 5	20	18	-2
No. 6	160.000	160.025	0.025	No. 6	160.000	160.025	0.025	No. 6	160.000	160.025	0.025	No. 6	20	27	7
No. 7	170.000	170.020	0.020	No. 7	170.000	170.020	0.020	No. 7	170.000	170.020	0.020	No. 7	20	31	11
No. 8	180.000	180.030	0.030	No. 8	180.000	180.030	0.030	No. 8	180.000	180.030	0.030	No. 8	20	26	6
No. 9	190.000	190.015	0.015	No. 9	190.000	190.015	0.015	No. 9	190.000	190.015	0.015	No. 9	20	24	4
No. 10	200.000	200.005	0.005	No. 10	200.000	200.005	0.005	No. 10	200.000	200.005	0.005	No. 10	20	38	18
計	平 均 値		0.0100	計	平 均 値		0.0100	計	平 均 値		0.0100	計	平 均 値		6.0
	最 大 値		0.035		最 大 値		0.035		最 大 値		0.035		最 大 値		18
	最 小 値		-0.035		最 小 値		-0.035		最 小 値		-0.035		最 小 値		-2

- ※ 許容範囲は、規格値を記入する。
 ※ 写真管理箇所を、着色または、太字等で明示する。
 ※ この様式に記載された個人情報施工管理資料としてのみ使用し、その他の目的には使用しません。


測定項目	基準高, 基準高, 基準高
------	---------------

※ この様式に記載された個人情報[※]は施工管理資料としてのみ使用し、その他の目的には使用しません。

出来形管理工程能力表

$$\underline{-40 \sim +40 \ (-20 \sim +20)}$$
[illegible]

※ 許容範囲は、規格値を記入する。
※ 写真管理箇所を、着色又は、太字等で明示する。

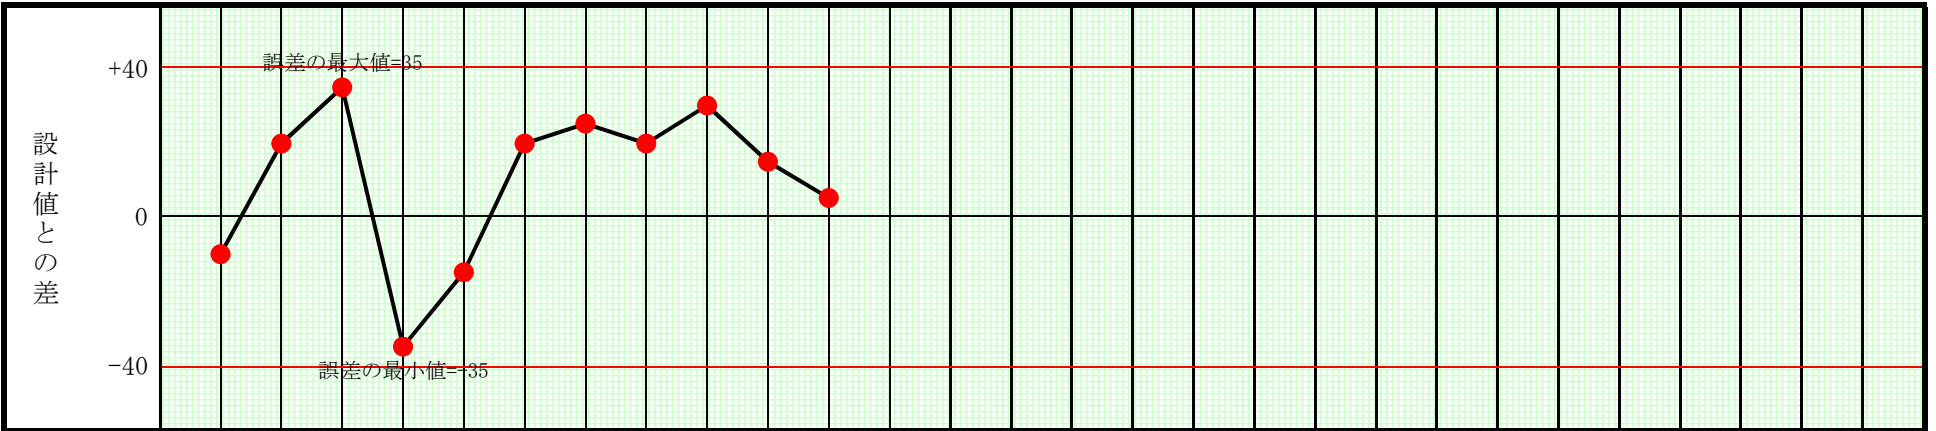

※ この様式に記載された個人情報[※]は施工管理資料としてのみ使用し、その他の目的には使用しません。