出来形管理図表

工種　舗装工

種別　アスファルト舗装工

測定者 ワイズ太郎　　印

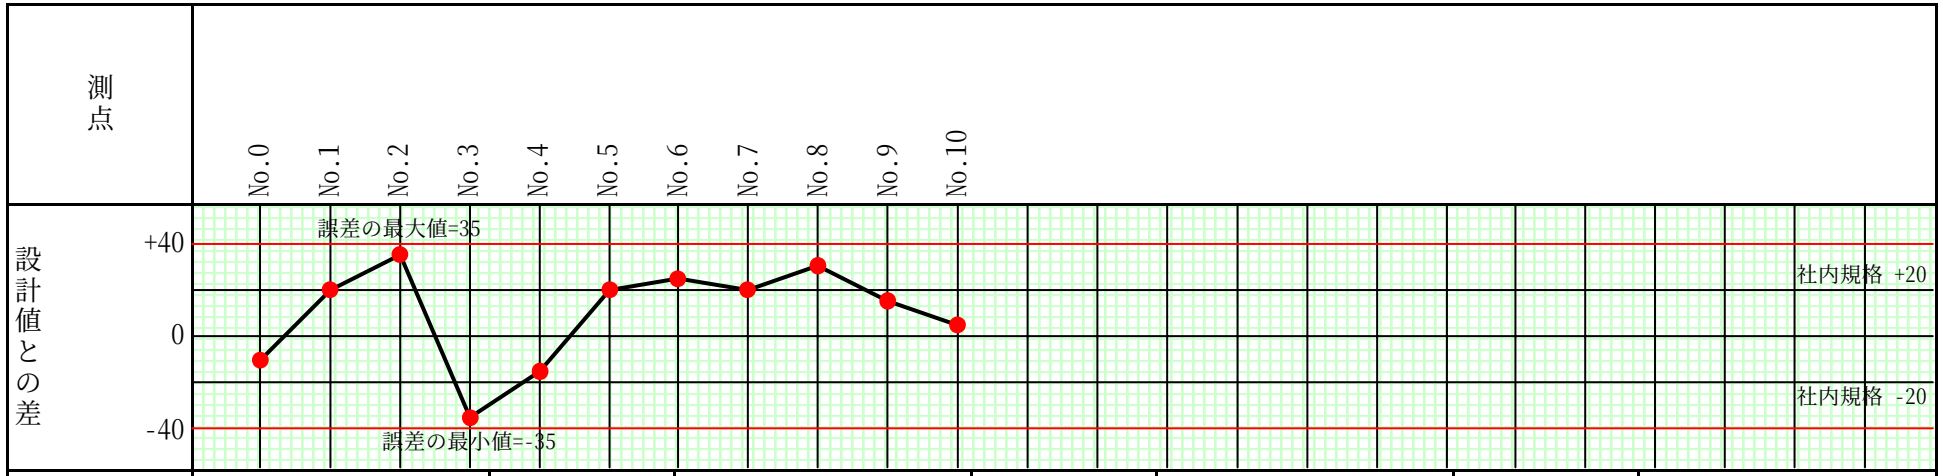

測定項目	基準高　EL1			測定項目	基準高　EL1			測定項目	基準高　EL1			測定項目			
規格値（社内）	-40～+40（-20～+20）mm			規格値（社内）	-40～+40（-20～+20）mm			規格値（社内）	-40～+40（-20～+20）mm			規格値（社内）			
測点又は区別	設計値	実測値	差	測点又は区別	設計値	実測値	差	測点又は区別	設計値	実測値	差	測点又は区別	設計値	実測値	差
				No.0	m 100.000	m 99.990	m -0.010	No.8	m 180.000	m 180.030	m 0.030				
平均値	m 150.000	m 150.010	m +0.010	No.1	110.000	110.020	0.020	No.9	190.000	190.015	0.015				
最大値	200.000	200.005	+0.035	No.2	120.000	120.035	0.035	No.10	200.000	200.005	0.005				
最小値	100.000	99.990	-0.035	No.3	130.000	129.965	-0.035								
最多値	100.000	99.990	+0.020	No.4	140.000	139.985	-0.015								
データ数			n=11	No.5	150.000	150.020	0.020								
標準偏差			m=±0.021	No.6	160.000	160.025	0.025								
				No.7	170.000	170.020	0.020								