様式 2-1

建設工事名 サンプル工事

## 舗装工　　出来形管理表

| 測定項目 | 記号 | 摘 要 |
|---|---|---|
| 基準高 | EL1 | |
| 基準高 | EL2 | |
| 基準高 | EL3 | |
| 厚さ | t1 | |
| 厚さ | t2 | |
| 厚さ | t3 | |
| 幅 | B | |
| 深さ | h1 | |
| 深さ | h2 | |
| 深さ | h3 | |
| | | |
| | | |

測 点 箇 所 図

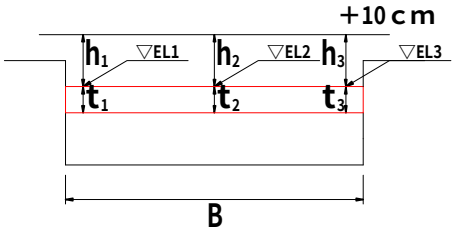


請負者名 ワイズ建設

測 定 者 ワイズ太郎　　㊞

## 舗装工　　測定結果一覧表

| 測定項目 | 測 点 | (A) 設 計 値 | (B) 実 測 値 | (C)=(B)-(A) 差 | 規 格 値 (社内) | (D) 検査測定値 | (E)=(D)-(A) |
|---|---|---|---|---|---|---|---|
| 基準高 EL1 | No.0 | 100.000 | 99.990 | -0.010 | -40～+40 (-20～+20) | 0.000 | ±0.000 |
| | No.1 | 110.000 | 110.020 | 0.020 | -40～+40 (-20～+20) | 0.000 | ±0.000 |
| | No.2 | 120.000 | 120.035 | 0.035 | -40～+40 (-20～+20) | 0.000 | ±0.000 |
| | No.3 | 130.000 | 129.965 | -0.035 | -40～+40 (-20～+20) | 0.000 | ±0.000 |
| | No.4 | 140.000 | 139.985 | -0.015 | -40～+40 (-20～+20) | 0.000 | ±0.000 |
| | No.5 | 150.000 | 150.020 | 0.020 | -40～+40 (-20～+20) | 0.000 | ±0.000 |
| | No.6 | 160.000 | 160.025 | 0.025 | -40～+40 (-20～+20) | 0.000 | ±0.000 |
| | No.7 | 170.000 | 170.020 | 0.020 | -40～+40 (-20～+20) | 0.000 | ±0.000 |
| | No.8 | 180.000 | 180.030 | 0.030 | -40～+40 (-20～+20) | 0.000 | ±0.000 |
| | No.9 | 190.000 | 190.015 | 0.015 | -40～+40 (-20～+20) | 0.000 | ±0.000 |
| | No.10 | 200.000 | 200.005 | 0.005 | -40～+40 (-20～+20) | 0.000 | ±0.000 |
| | | | | | | | |
| | | | | | | | |
